






千代川村役場			軽部建築設計事務所	共同企業体代理人	
					

千代川中学校旧校舎等解体工事


1. 出来形対数表
2. 仮設工事出来形
3. 整地工出来形
4. 産業廃棄物等搬出集計表
5. 工事主要材料使用総括表
6. 材料納入集計表
 - 購入土（真砂土）
 - 照明器具
 - 養生鉄板（賃貸）

石塚・磯建・宮下特定建設工事共同企業体


校舎解体に伴う基礎杭（三角節杭）GL-6.5m撤去工


杭 No	杭天高さ	撤去杭長さ	GL よりの下がり
No. 1	GL-1.0m	7.0m	8.0m
No. 2	GL-1.0m	6.0m	7.0m
No. 3	GL-1.0m	6.0m	7.0m
No. 4	GL-1.0m	5.5m	6.5m
No. 5	GL-1.0m	5.8m	6.8m
No. 6	GL-1.0m	6.0m	7.0m
No. 7	GL-1.0m	6.0m	7.0m
No. 8	GL-1.0m	5.5m	6.5m

校舎解体に伴う基礎杭(摩擦杭)撤去(GL-6.5m)平面図

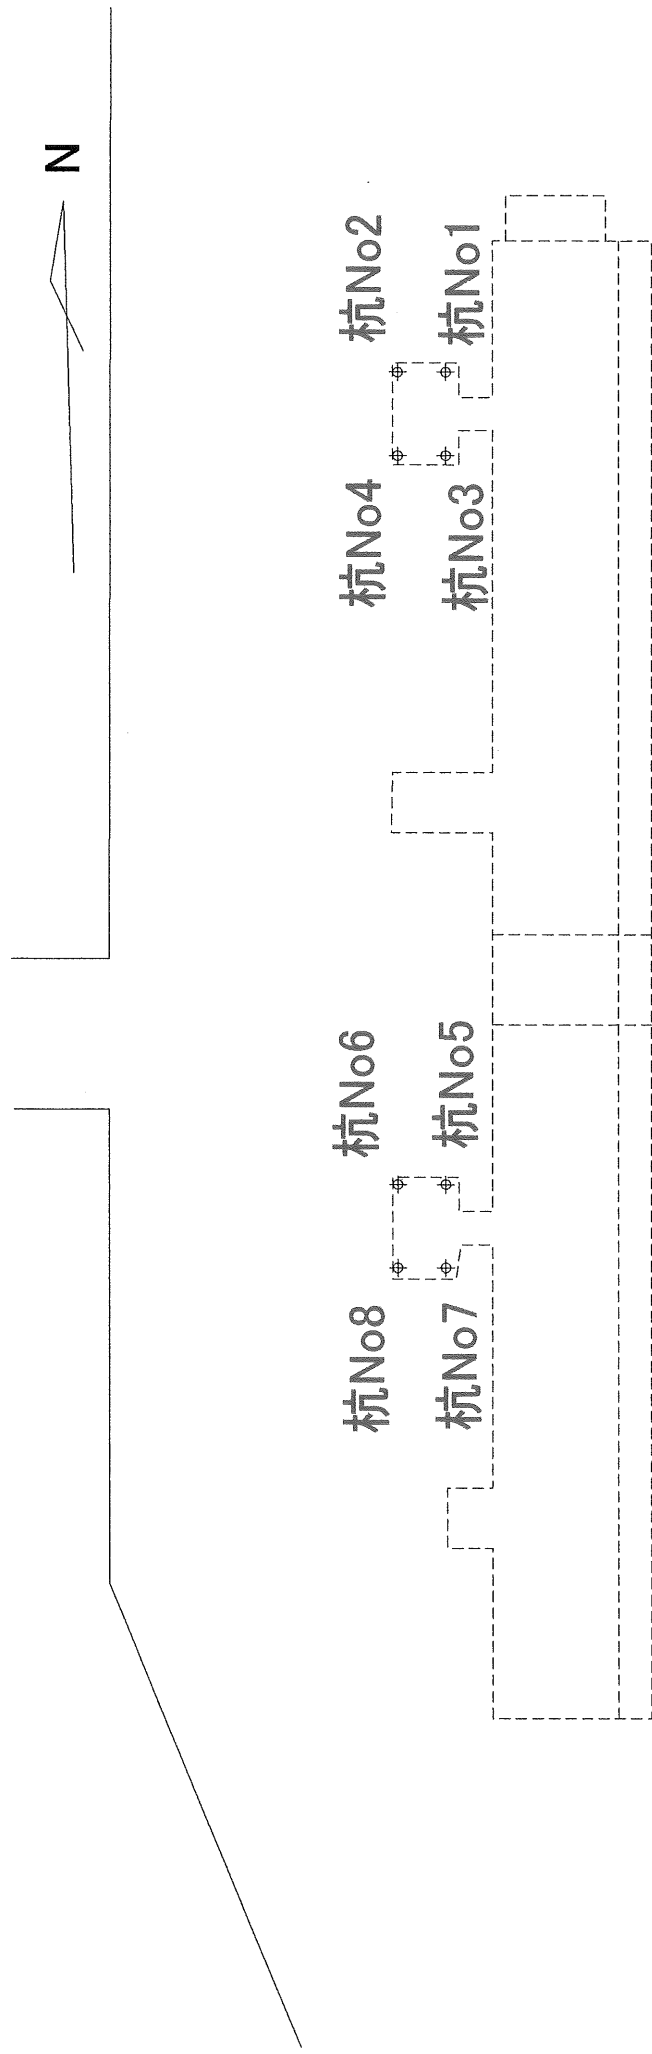

エフレックス管理設位置図

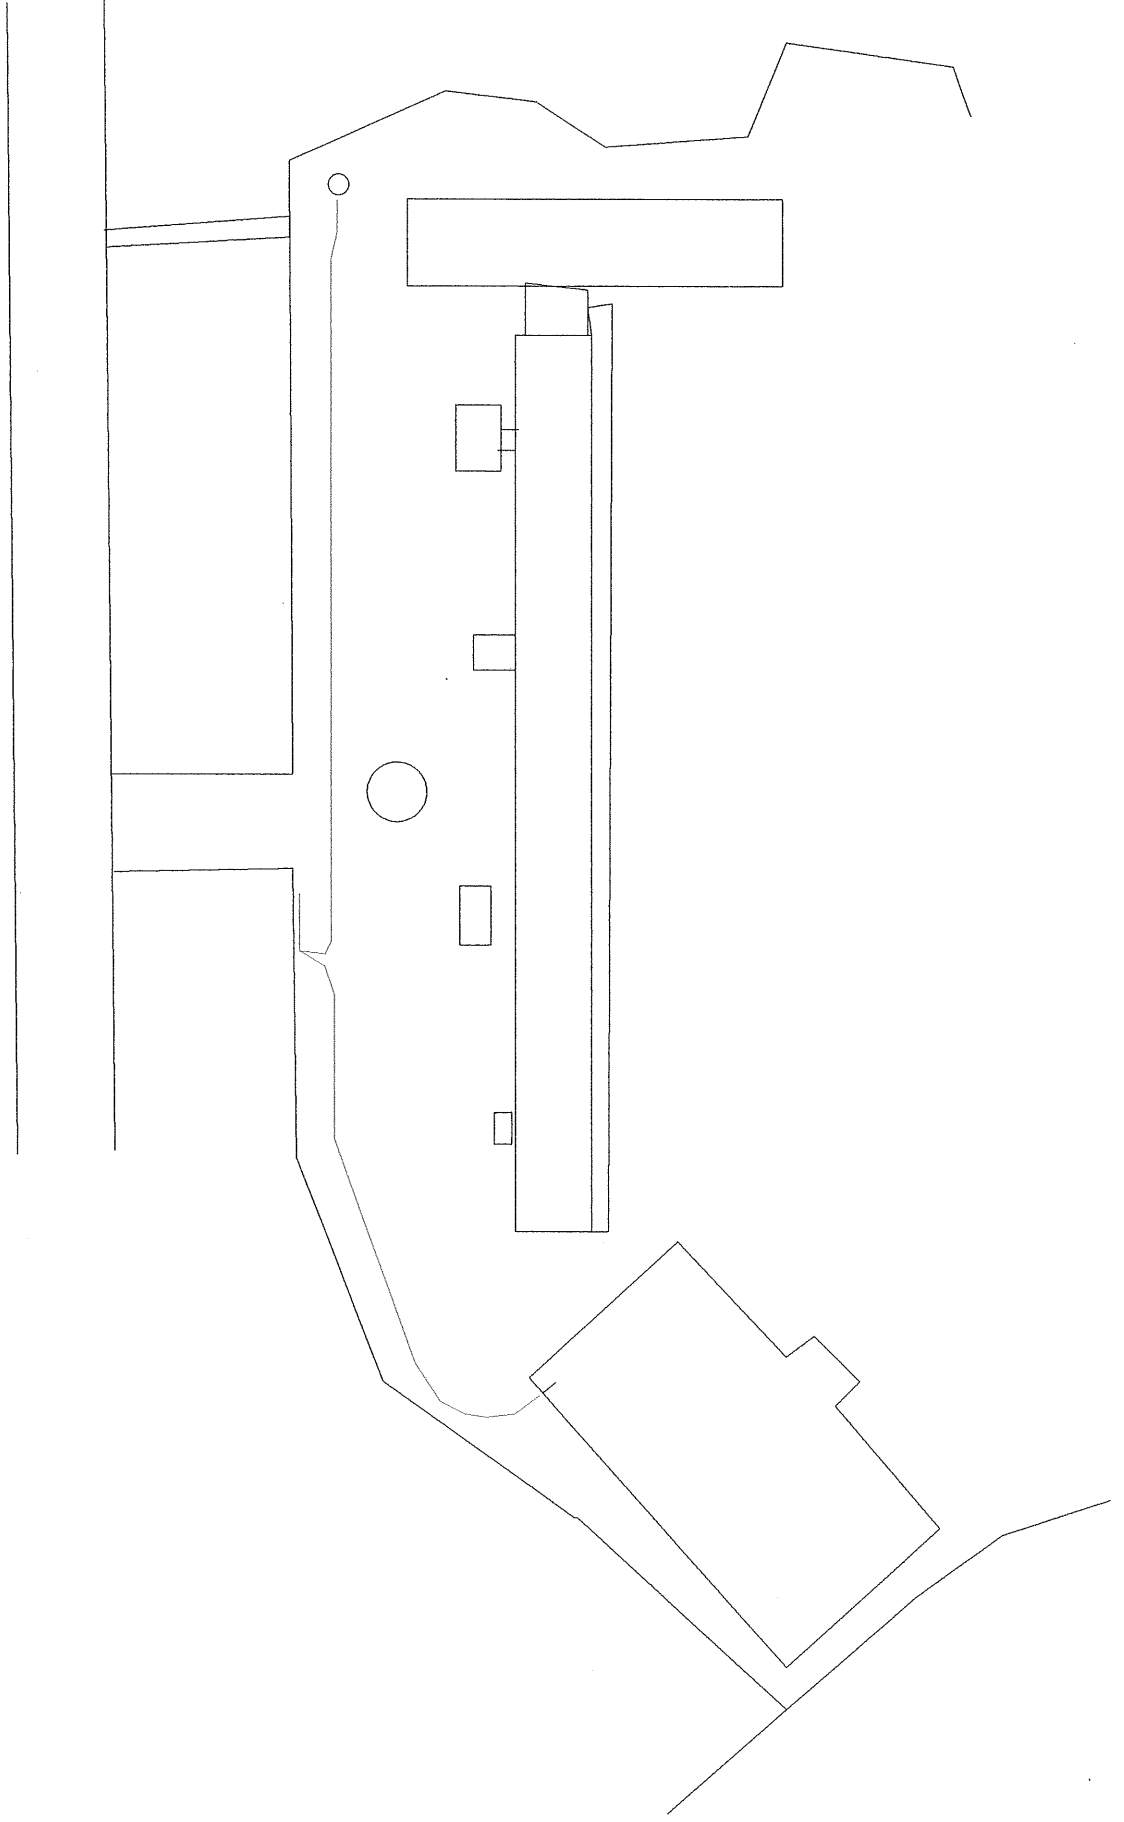


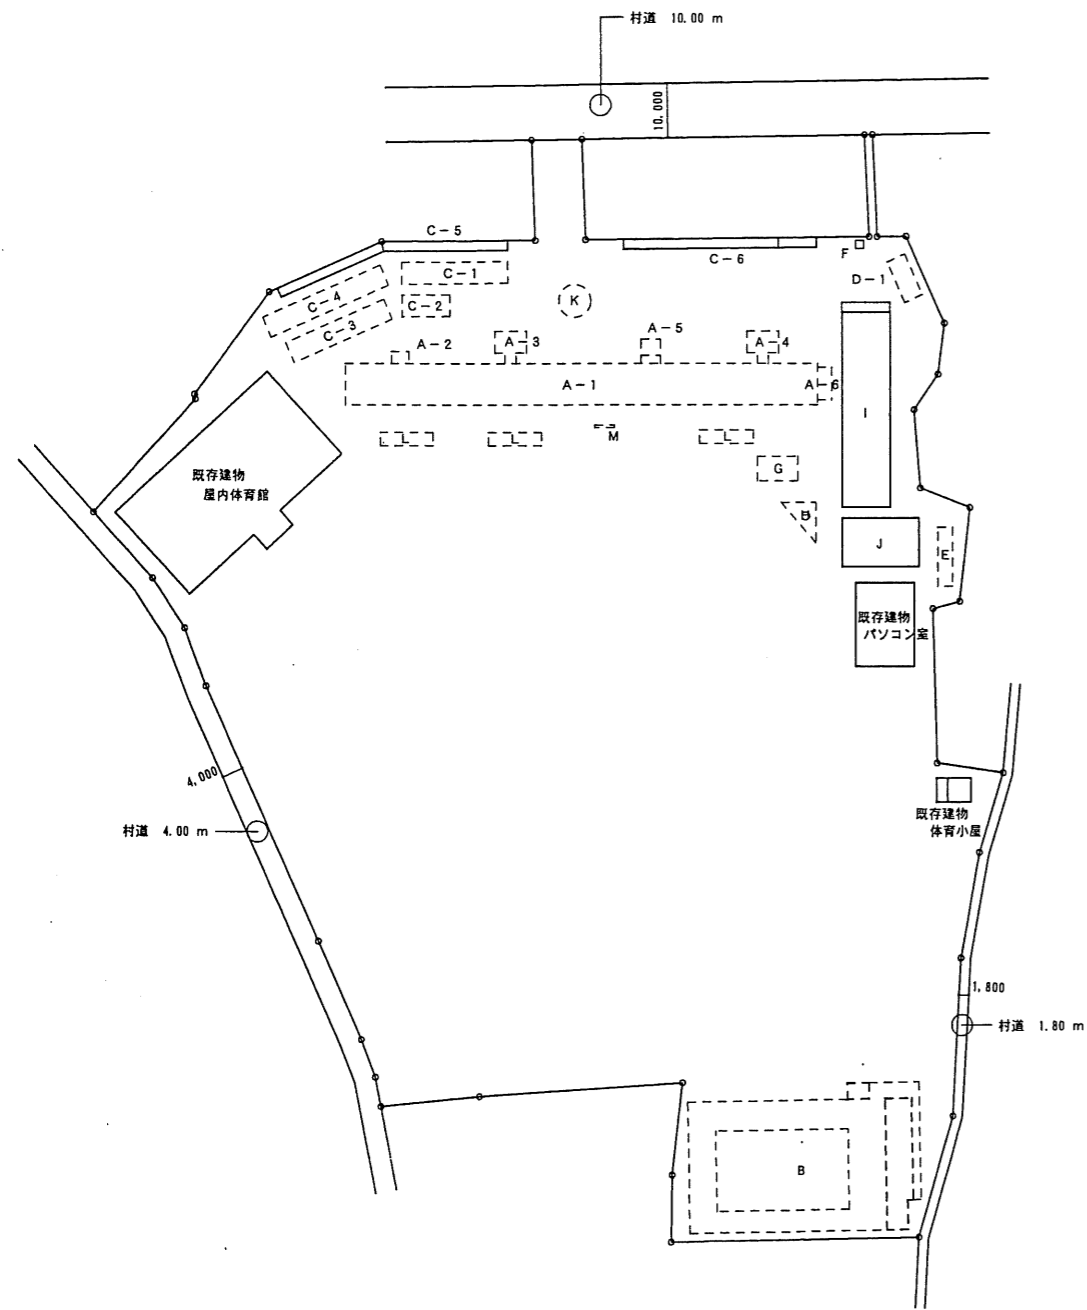


配置図 S=1/1000

解体建物一覧

記号	用途	種別	構造	階数	建築面積	床面積				延べ面積
						1F	2F	3F	PH	
A	1 校舎	解体	R C	3 + P.H	861.36	673.36	673.36	673.36	41.76	2061.84
	2 下屋		鉄骨	1	6.60	6.60				6.60
	3 便所		鉄骨	3	29.06	25.01	29.06	29.06		83.13
	4 便所		鉄骨	3	29.06	25.01	29.06	29.06		83.13
	5 玄関		鉄骨	1	21.60	8.64				8.64
	6 配膳室		鉄骨	1	16.20	16.20				16.20
B	管理棟	解体	コンクリートブロック	1	12.00	12.00				12.00
	プール	解体	R C	プール、プールサイド、屋外通路面積 963.5 m ²						117.00
C	自転車置場	解体	鉄骨	1	60.00	60.00				60.00
			鉄骨	1	36.00	36.00				36.00
			鉄骨	1	60.00	60.00				60.00
			鉄骨	1	96.00	96.00				96.00
			鉄骨	1	79.92	79.92				79.92
			鉄骨	1	64.80	64.80				64.80
D	倉庫	解体	鉄骨	1	29.81	29.81				29.81
E	倉庫	解体	木	1	29.81	29.81				29.81
F	危険物貯蔵庫	解体	コンクリートブロック	1	3.04	3.04				3.04
G	温室	解体	鉄骨	1	34.20	34.20				34.20
H	三角池	解体	R C	7,500*6,600 H400						
I	特別教室	内部既製家具撤去のみ	鉄骨	1	370.00	324.00				324.00
J	特別教室	内部既製家具撤去のみ	鉄骨	1	154.00	129.60				129.60
K	ロータリー	移設								
L	卒業生記念碑	移設								
M	国旗掲揚台	解体								
N	外構	撤去、移設								
その他	造作、既製家具、備品、雑品	撤去								

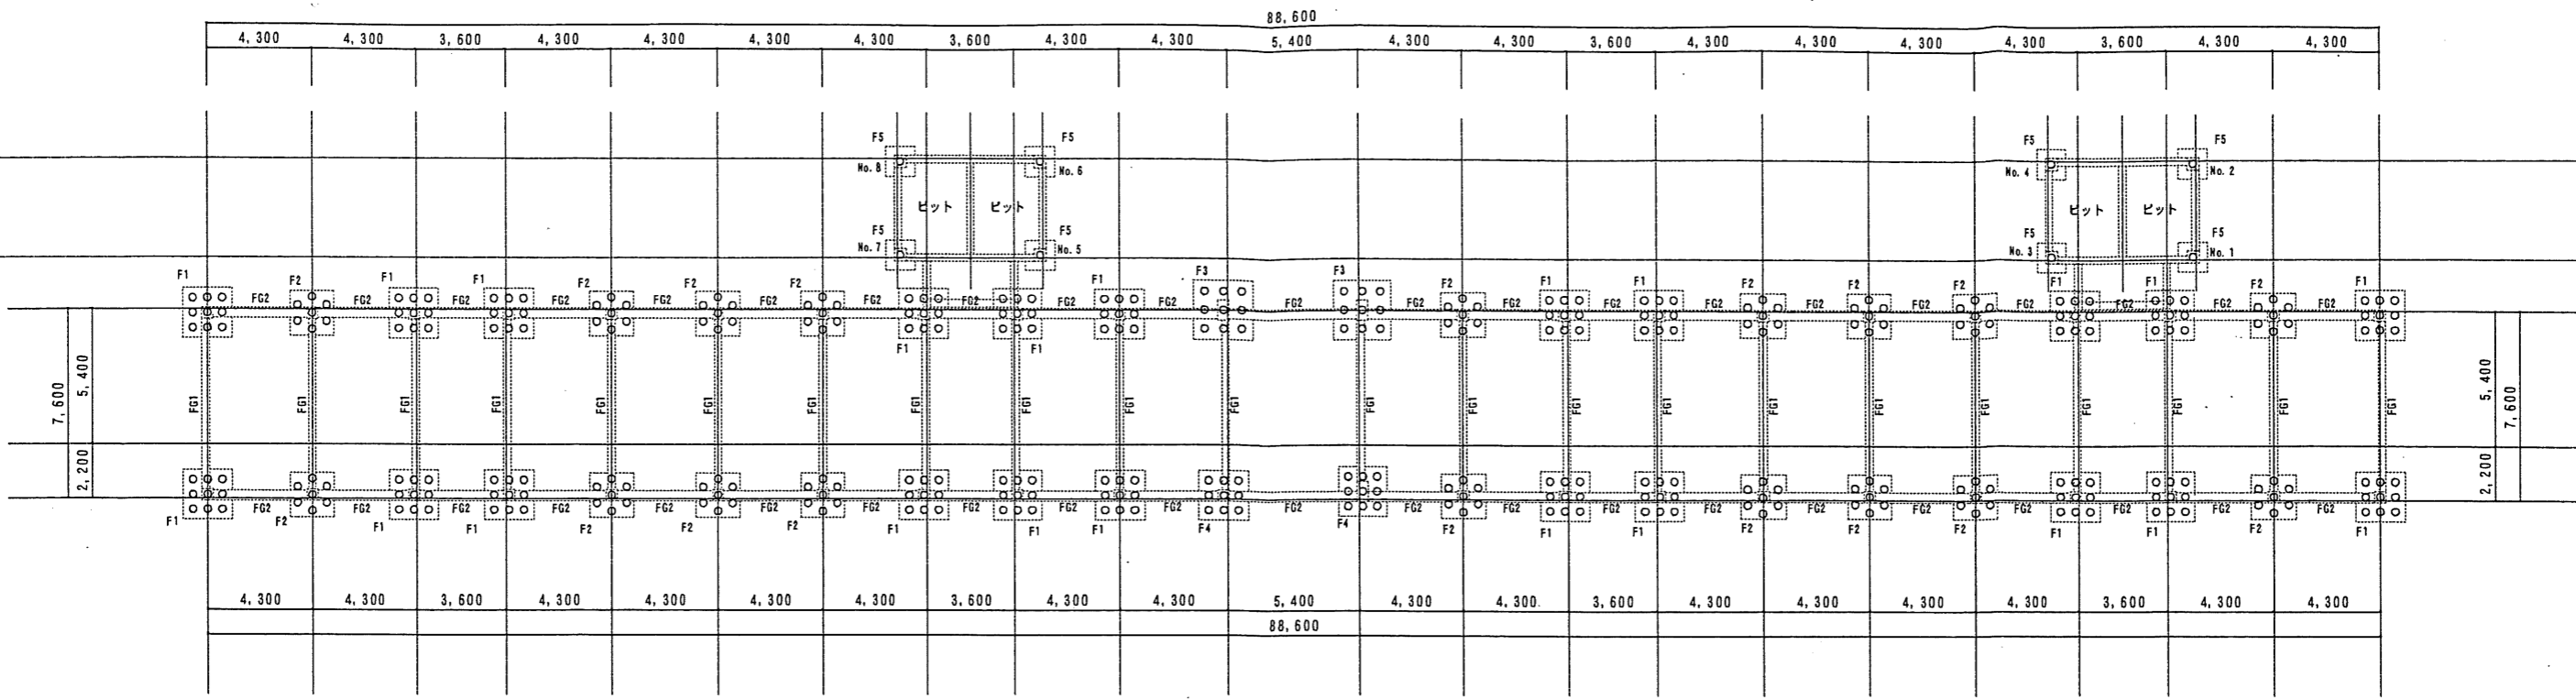


基礎伏図 S = 1 / 200

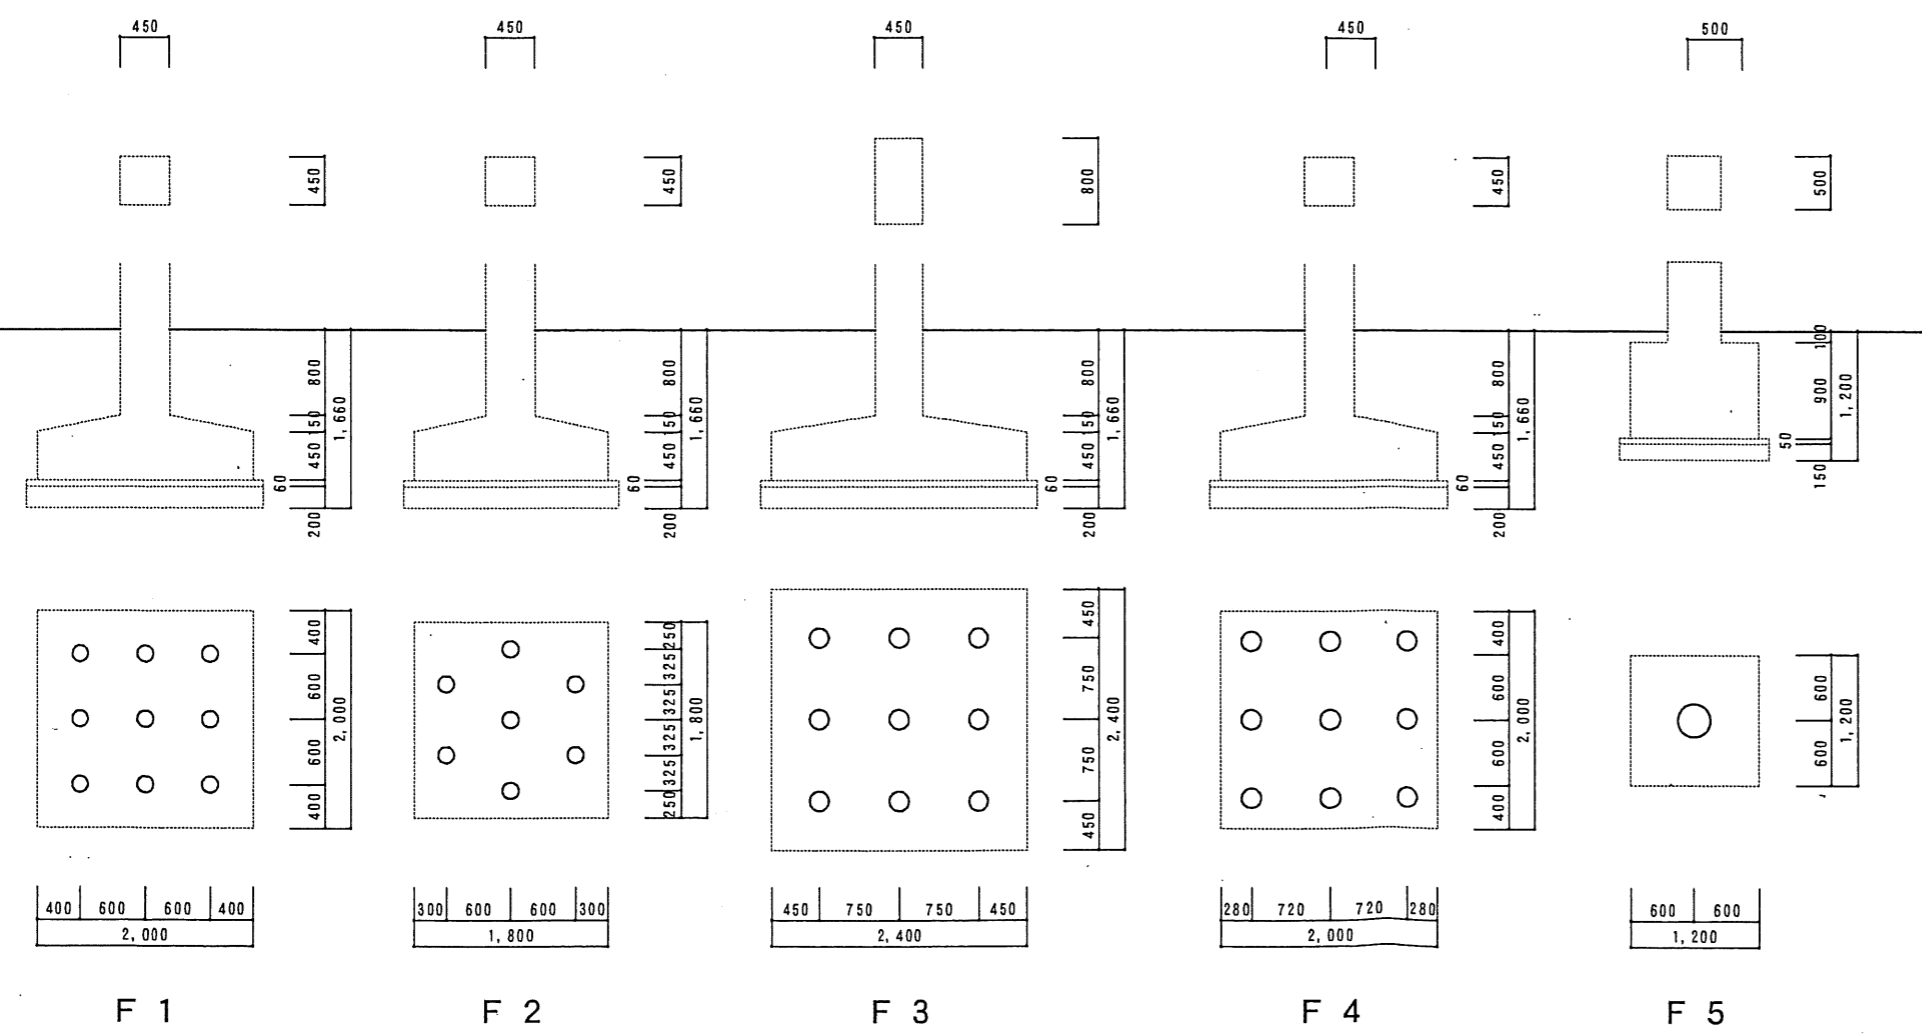

F 5 杭撤去状況		
杭 No.	杭撤去長さ	GLからの撤去長さ
No. 1	7.00 m	8.00 m
No. 2	6.00 m	7.00 m
No. 3	6.00 m	7.00 m
No. 4	5.50 m	6.50 m
No. 5	5.80 m	6.80 m
No. 6	6.00 m	7.00 m
No. 7	6.00 m	7.00 m
No. 8	5.50 m	6.50 m

※ F1, F2 の杭は松杭 150φ L=8,100
 ※ F3, F4 の杭は松杭 180φ L=8,100
 ※ F5 の杭は三角節杭 L=10,000
 F5のみGL-6,000まで撤去
 (三角節杭 L=5,000撤去)

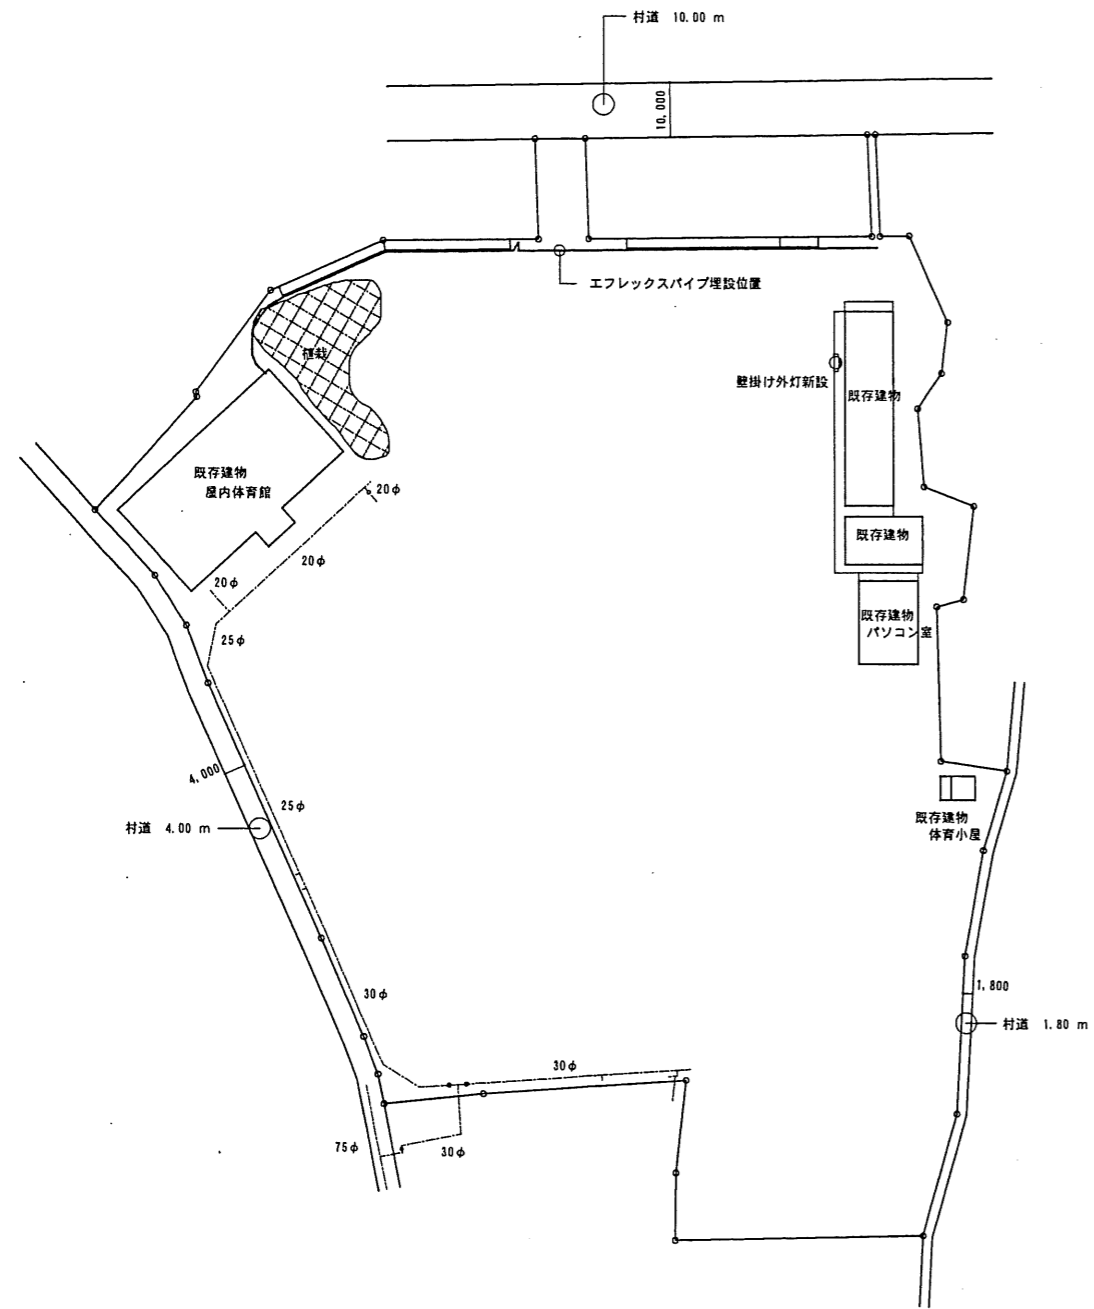

配置図 S=1/1000

図面変更	設計	軽部建築設計事務所 茨城県下妻市大字下妻丙47番地 軽部守彦 一級建築士事務所登録茨第(A)2399号(1007) 一級建築士 登録 第207999号 TEL 0296-44-3380 FAX 0296-44-5643	工事名	千代川中学校旧校舎等解体工事	意匠 構造 外構 電気 機械	No.	図面No.
	承認		図面名	外溝図			